



PRINCIPAL DIMENSIONS

LENGTH (P.P.)	38 <sup>m</sup> .50
BREADTH (M <sup>LD</sup> )	12 <sup>m</sup> .00
DEPTH (M <sup>LD</sup> )	3 <sup>m</sup> .80
DRAFT	DESIGNED 3 <sup>m</sup> .10
HOLD CAPACITY	600M <sup>3</sup>

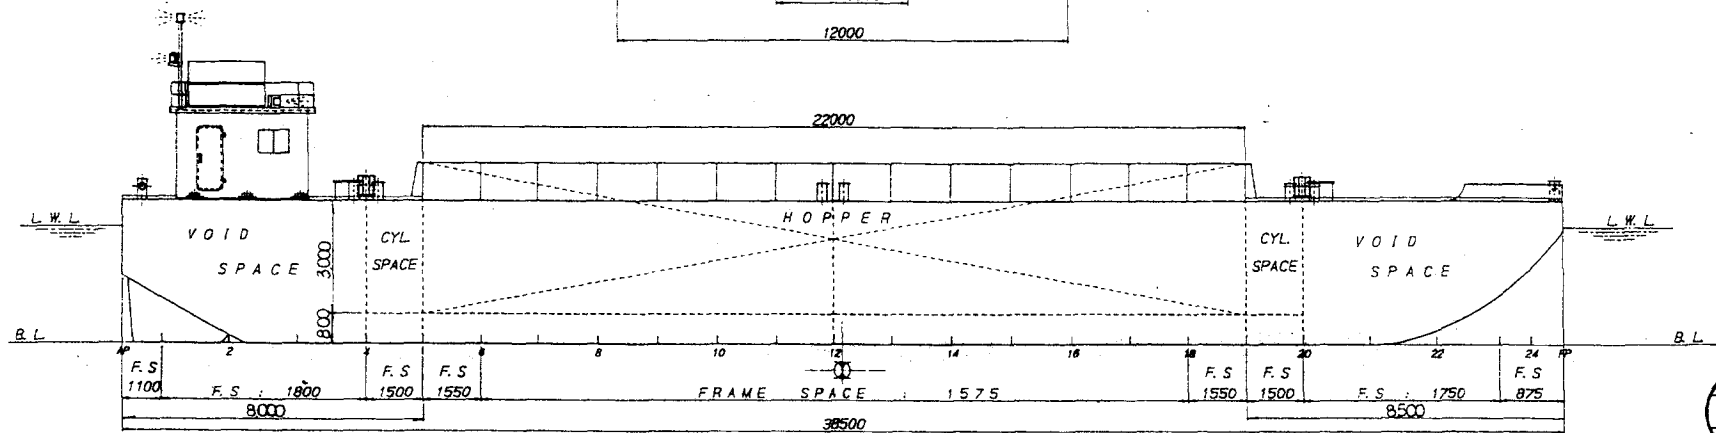

完成図

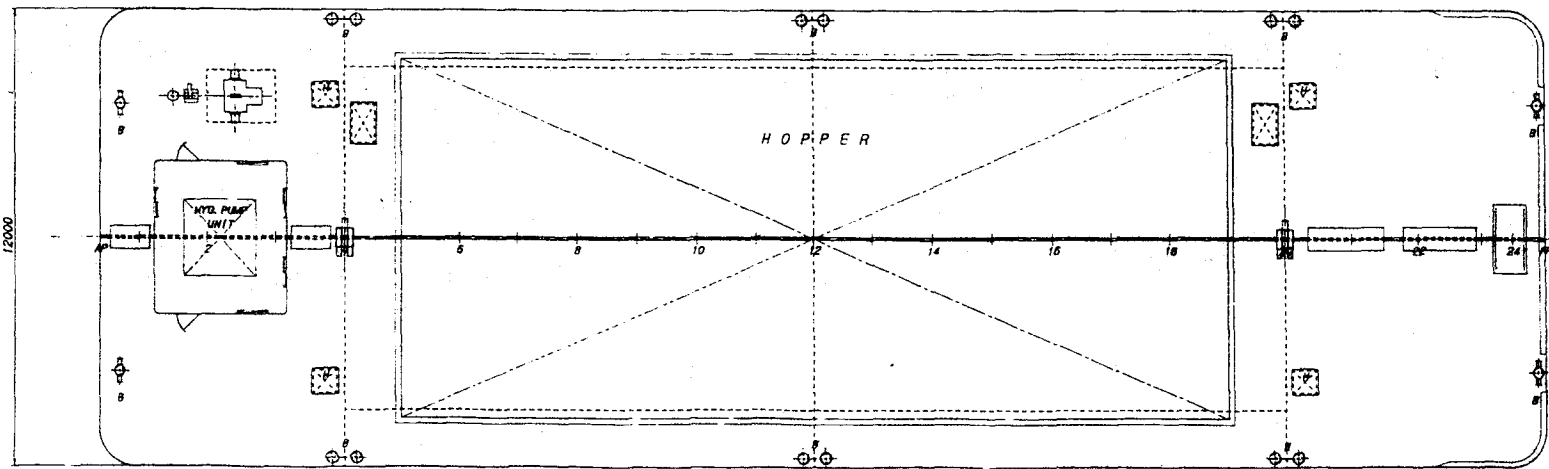

富士工業株式会社  
設計部  
97.4.24  
FUJIKAI KOGYO CO., LTD.

船名	富士工業
船種	600M <sup>3</sup> 全開式土運船
設備	一般配電図
尺 度	1/100
設計者	富士工業株式会社
TEL.	07812-9-3878
主任	
設計	
圖面月日	97-2-10
出圖月日	
備考	
工事	